


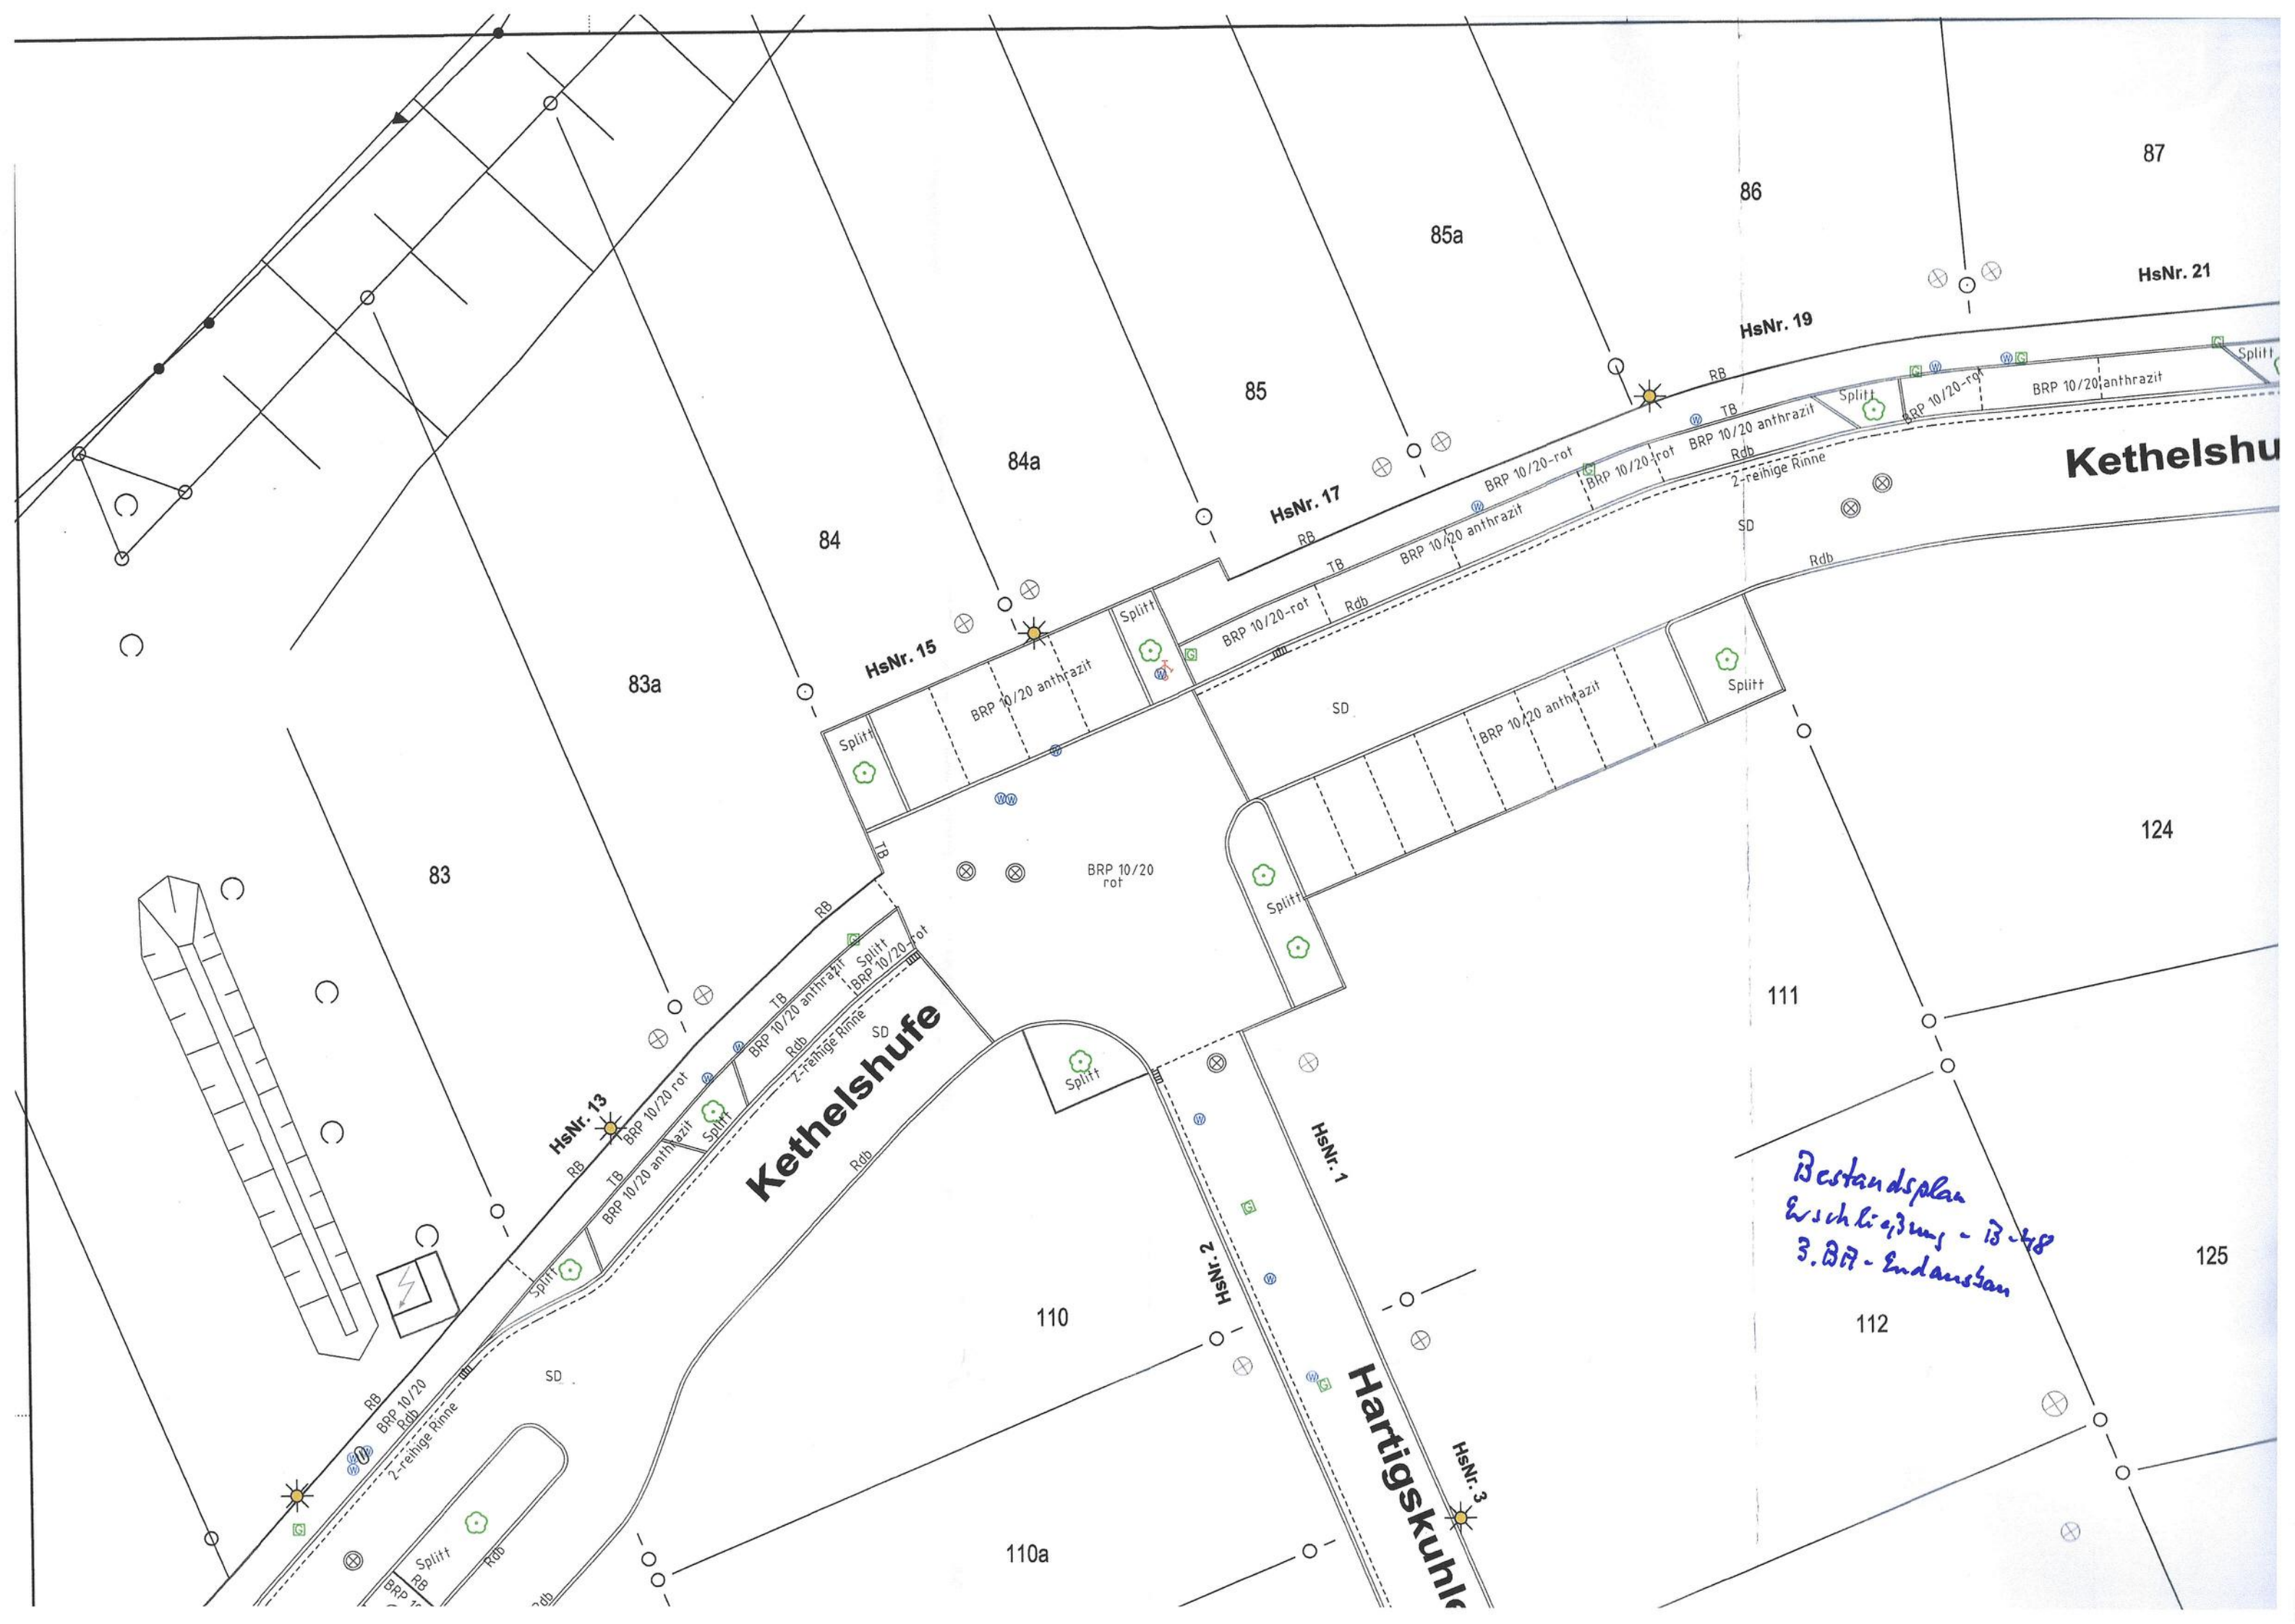

Kethelshufe

Kethelshu

Hartigskuh

Bestandsplan
Erschließung - 13-48
3. Bt - Endausbau